


(A) 右側立面圖 (東向)

S=1:100



正本相符

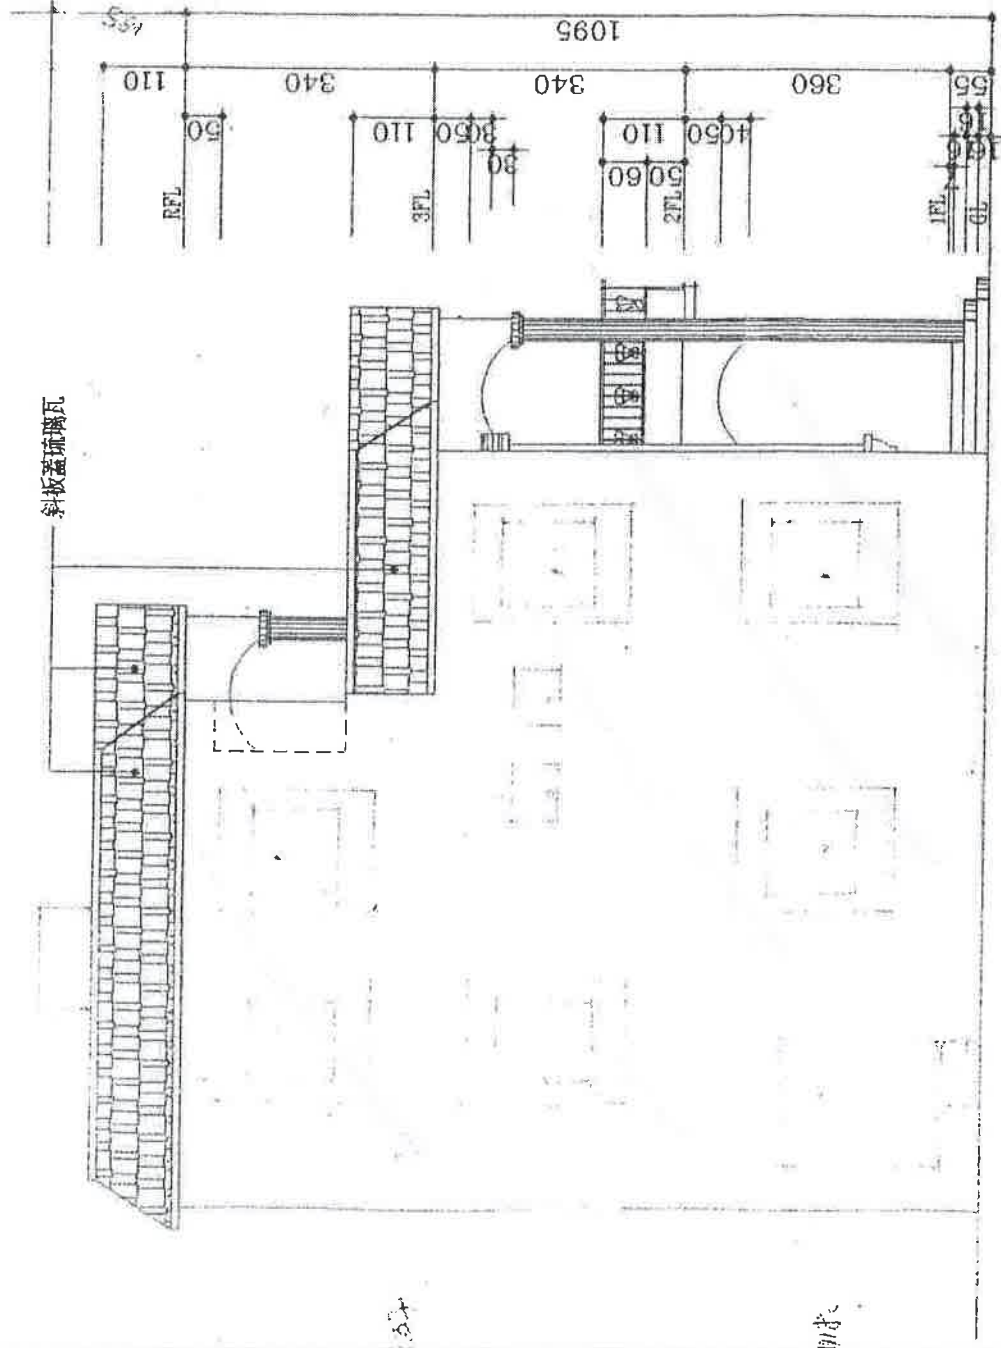

簽章/  
審核/

工程名稱/

圖名/

立面圖

核准/

日期/

校核/

繪圖/

設計/

(B) 左側立面圖 (西向)

S=1:100

漁人之島民宿

張號/

3/11

圖號/ A3

# 竣工圖



簽章 / 審核

正本

工程名稱

圖名 / 平面圖


核准 / 日期

校核 / 設計

繪圖 / 設計

張號 / 2 / 11

圖號 / A2

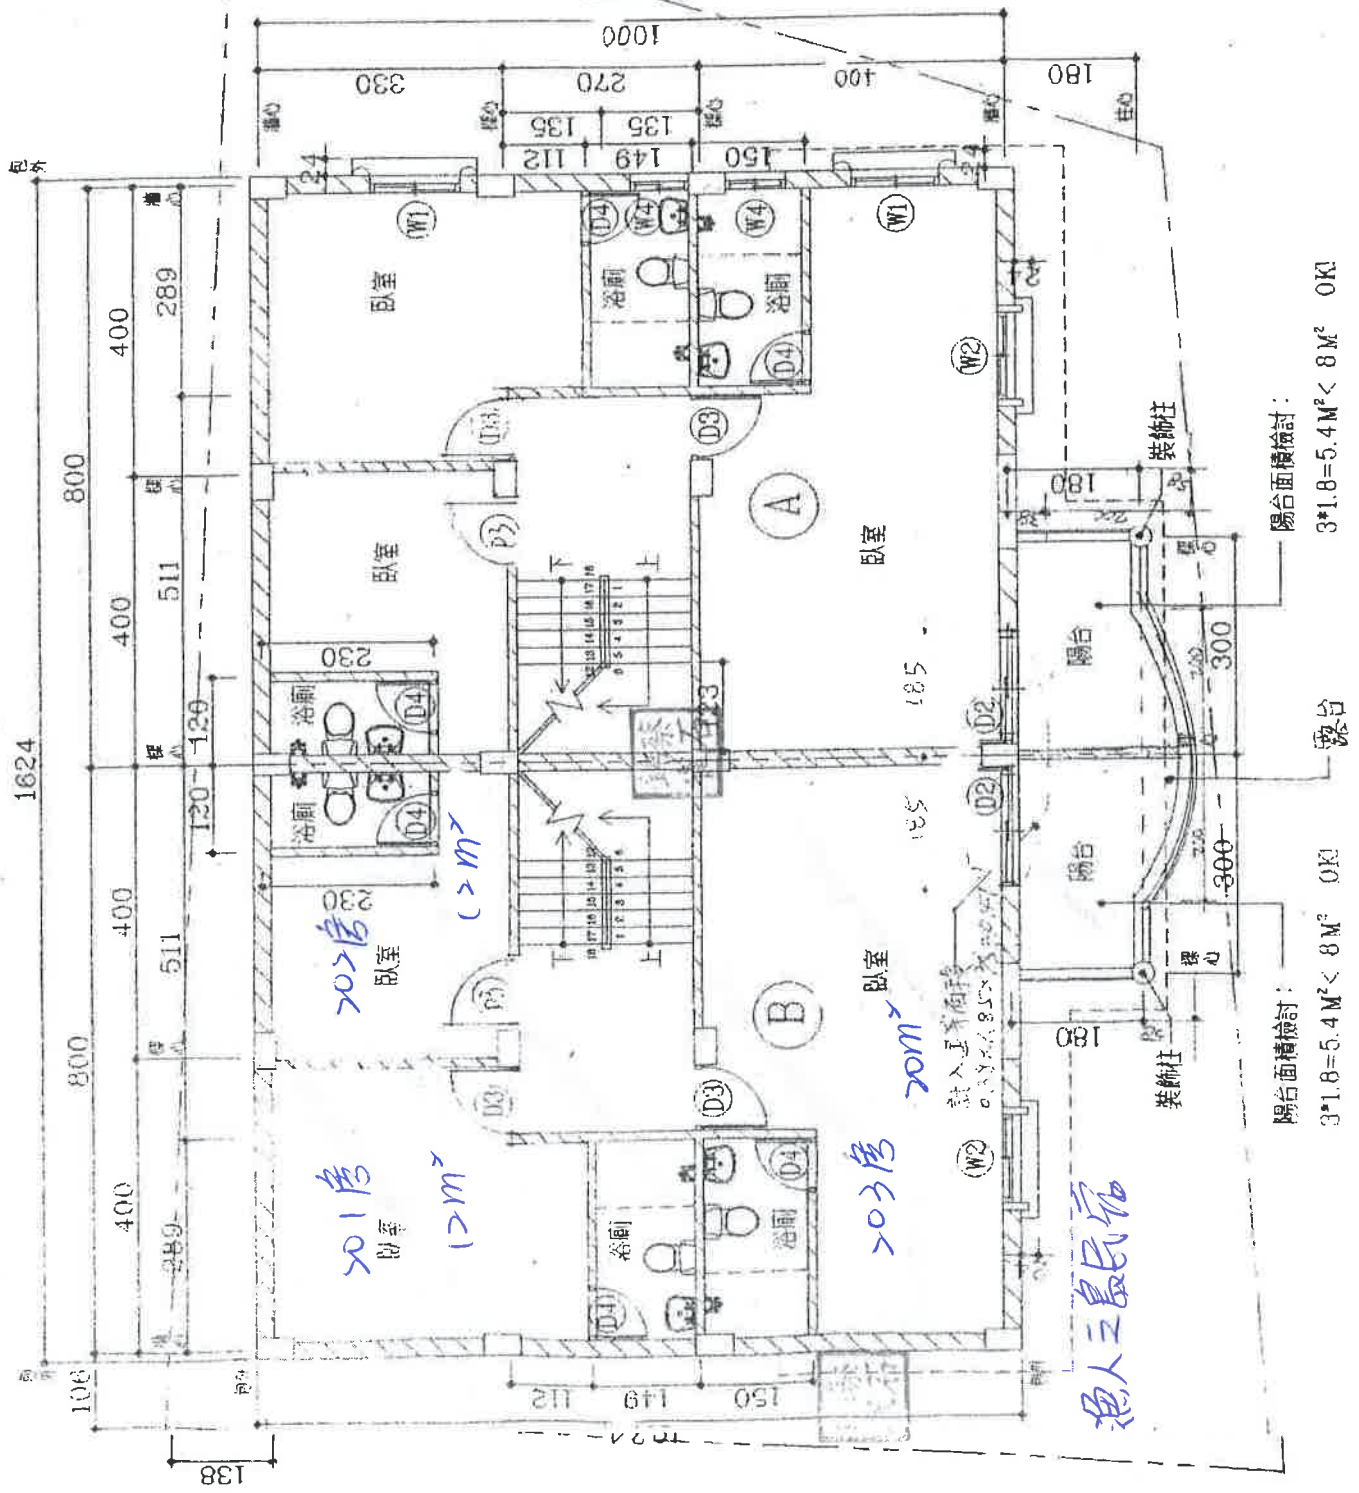

>0>房  
臥室

>0>房  
臥室

>0>房  
臥室

>0>房  
臥室




陽台面積檢討：  
3\*1.8=5.4M<sup>2</sup><8M<sup>2</sup> OK

陽台面積檢討：  
3\*1.8=5.4M<sup>2</sup><8M<sup>2</sup> OK

## 貳層平面圖

S=1:100

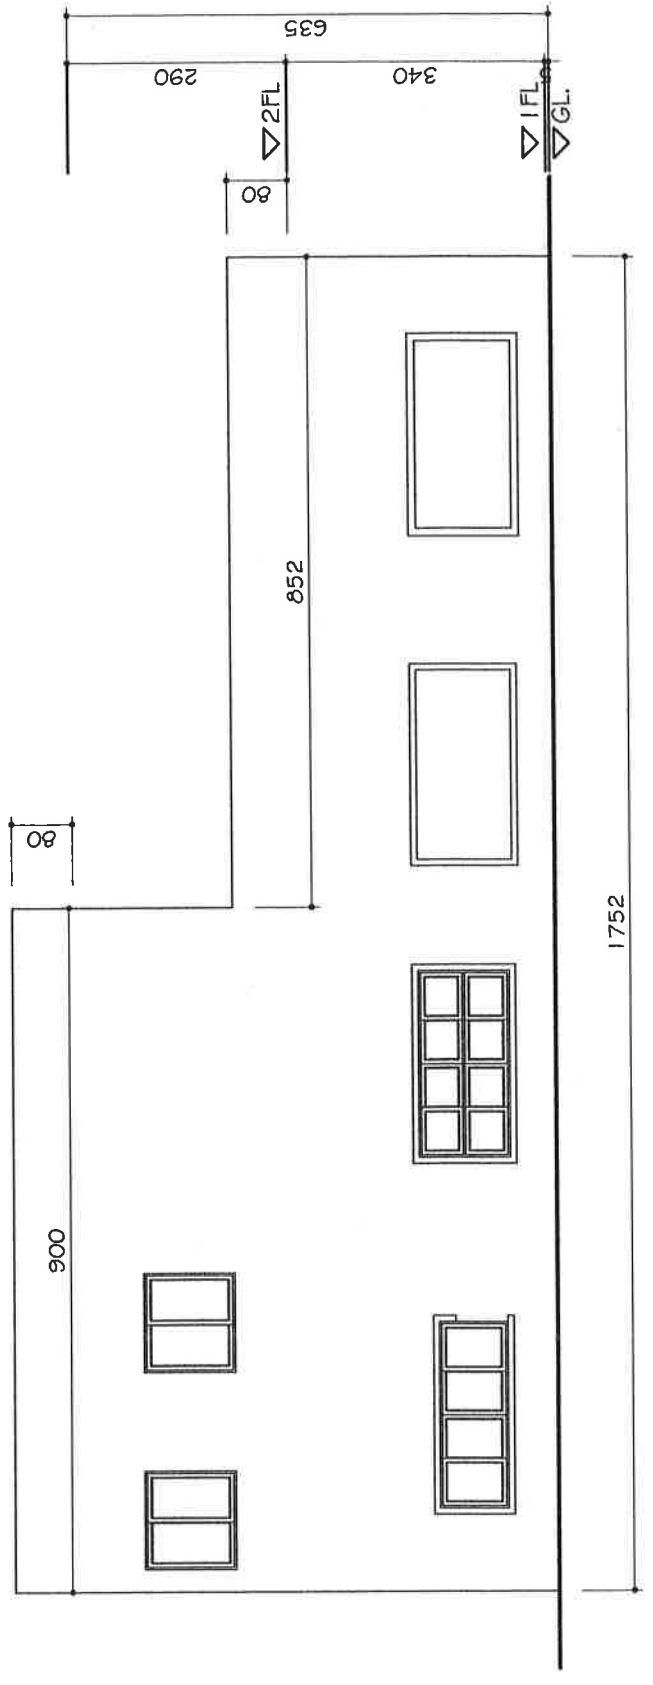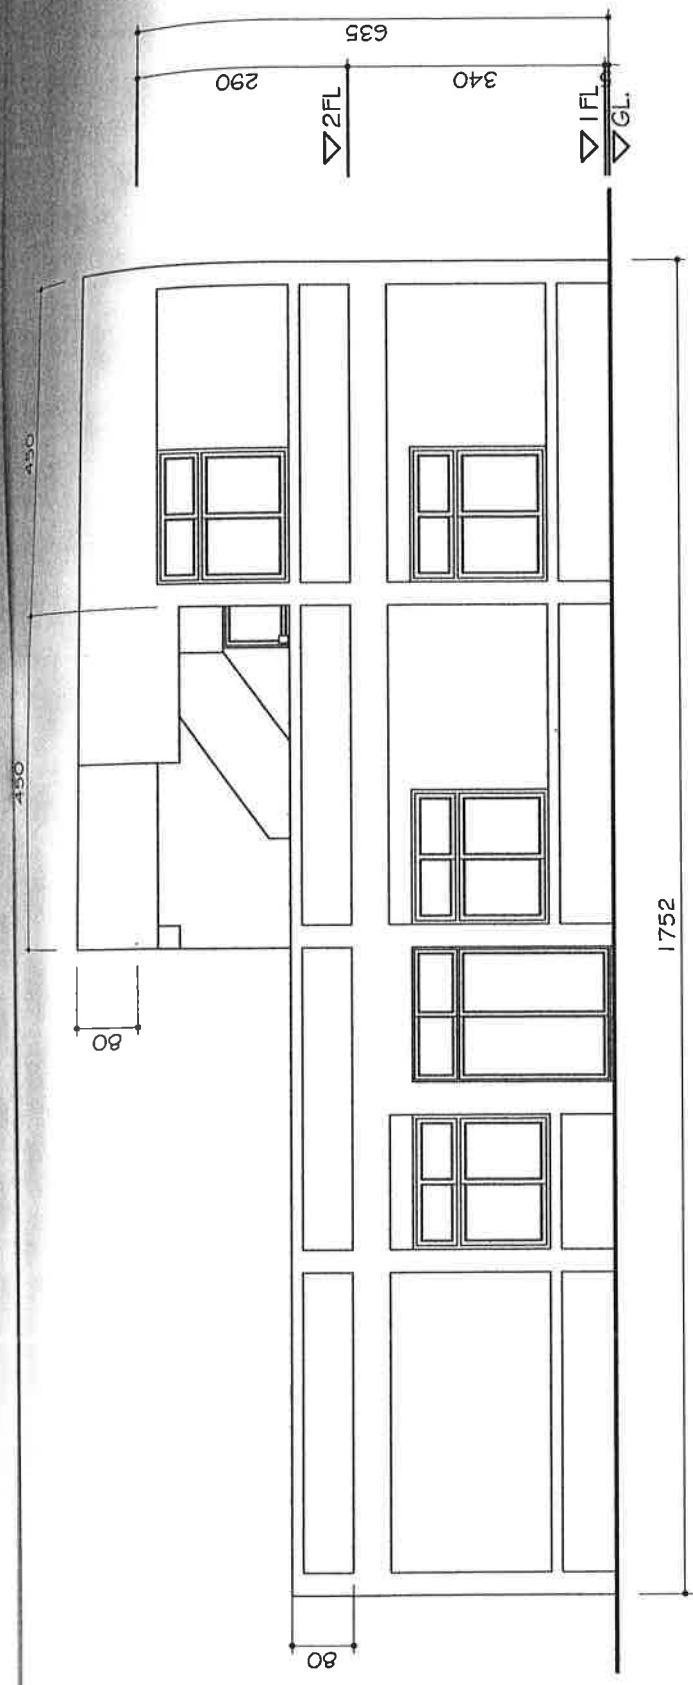

漁人之島民宿

S:1/100

各向立面圖

1752

1752

900

852

80

80

80

290

290

340

340

635

635

1752

1752


80

▽1FL


▽GL

▽2FL


▽1FL

▽GL

▽2FL

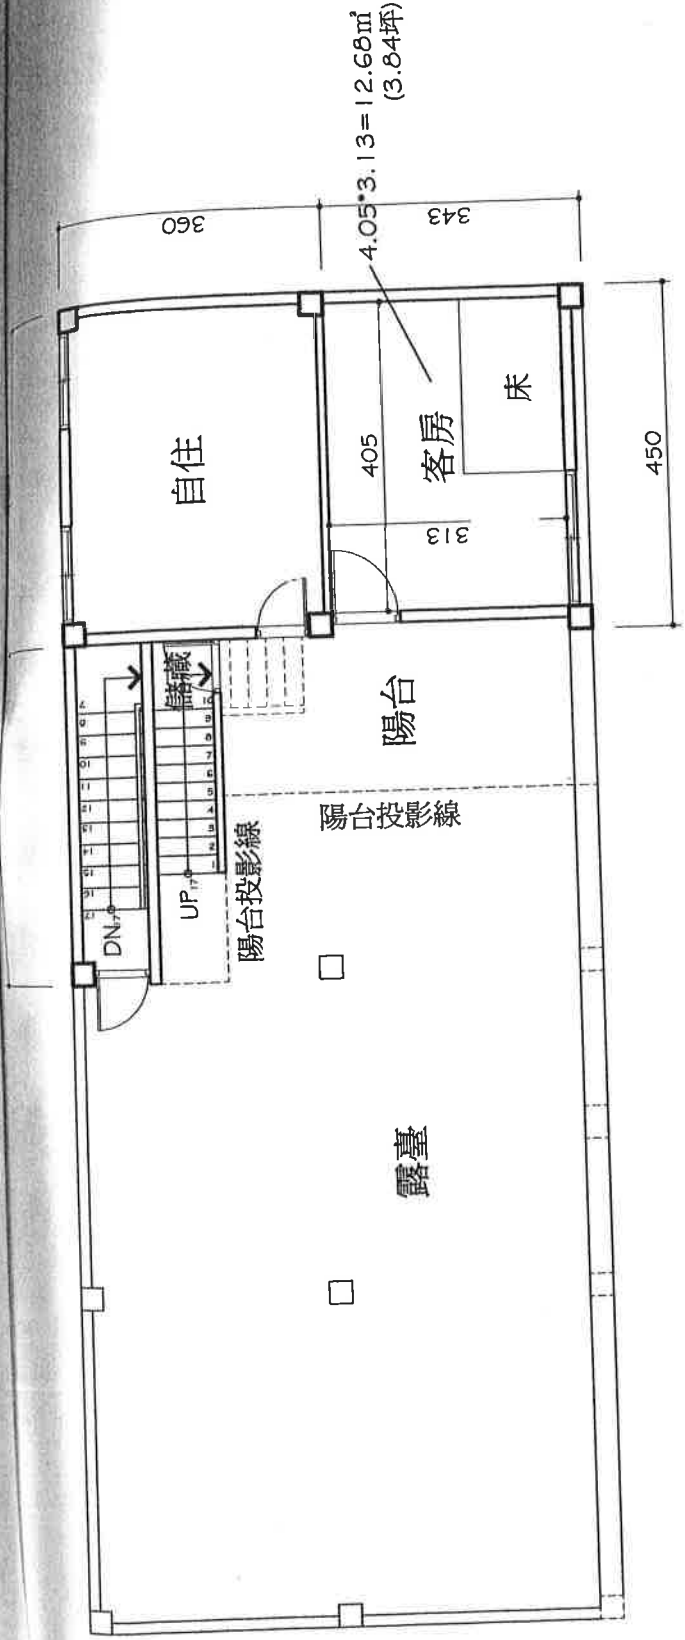

二層平面圖 H:320cm S:1/100

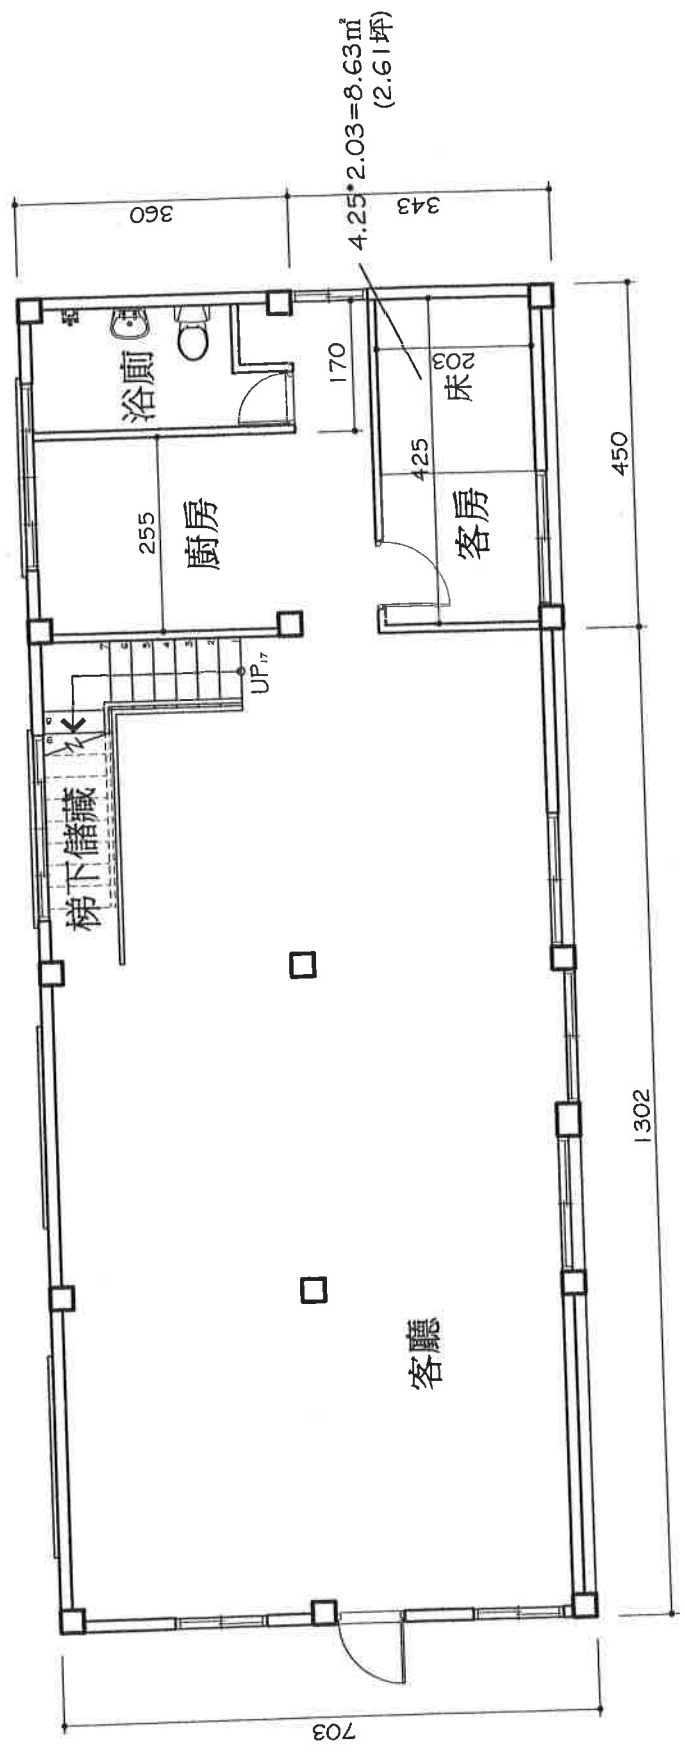

一層平面圖 H:320cm S:1/100